



623 1800 x 500

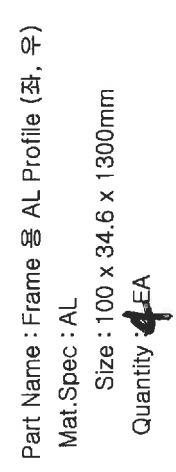

LED BAR (누드 & 트릴 & 잭타입) = 950L

Part Name : Frame 용 AL Profile (좌, 우)
Mat.Spec : AL
Size : 100 x 34.6 x 1300mm
Quantity : 4EA

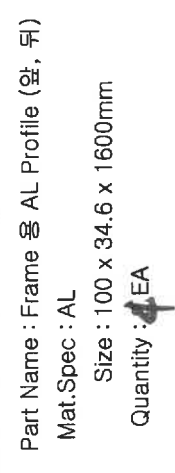

LED BAR (누드 & 클립 & 잭타입) = 1250L

Part Name : Frame 용 AL Profile (앞, 뒤)
Mat.Spec : AL
Size : 100 x 34.6 x 1600mm
Quantity : 4

[illegible]

*.현장명 : 중앙초등학교(계단실 A,B) - 1(set)


2대

(등기구업체 -)


LED BAR 1250mm-~~2~~EA
LED BAR 950mm-~~2~~EA
SMPS (100W)-~~2~~EA

LED BAR - 10000K
(누드 & 클립 & 잭타입) - 1250L


x2

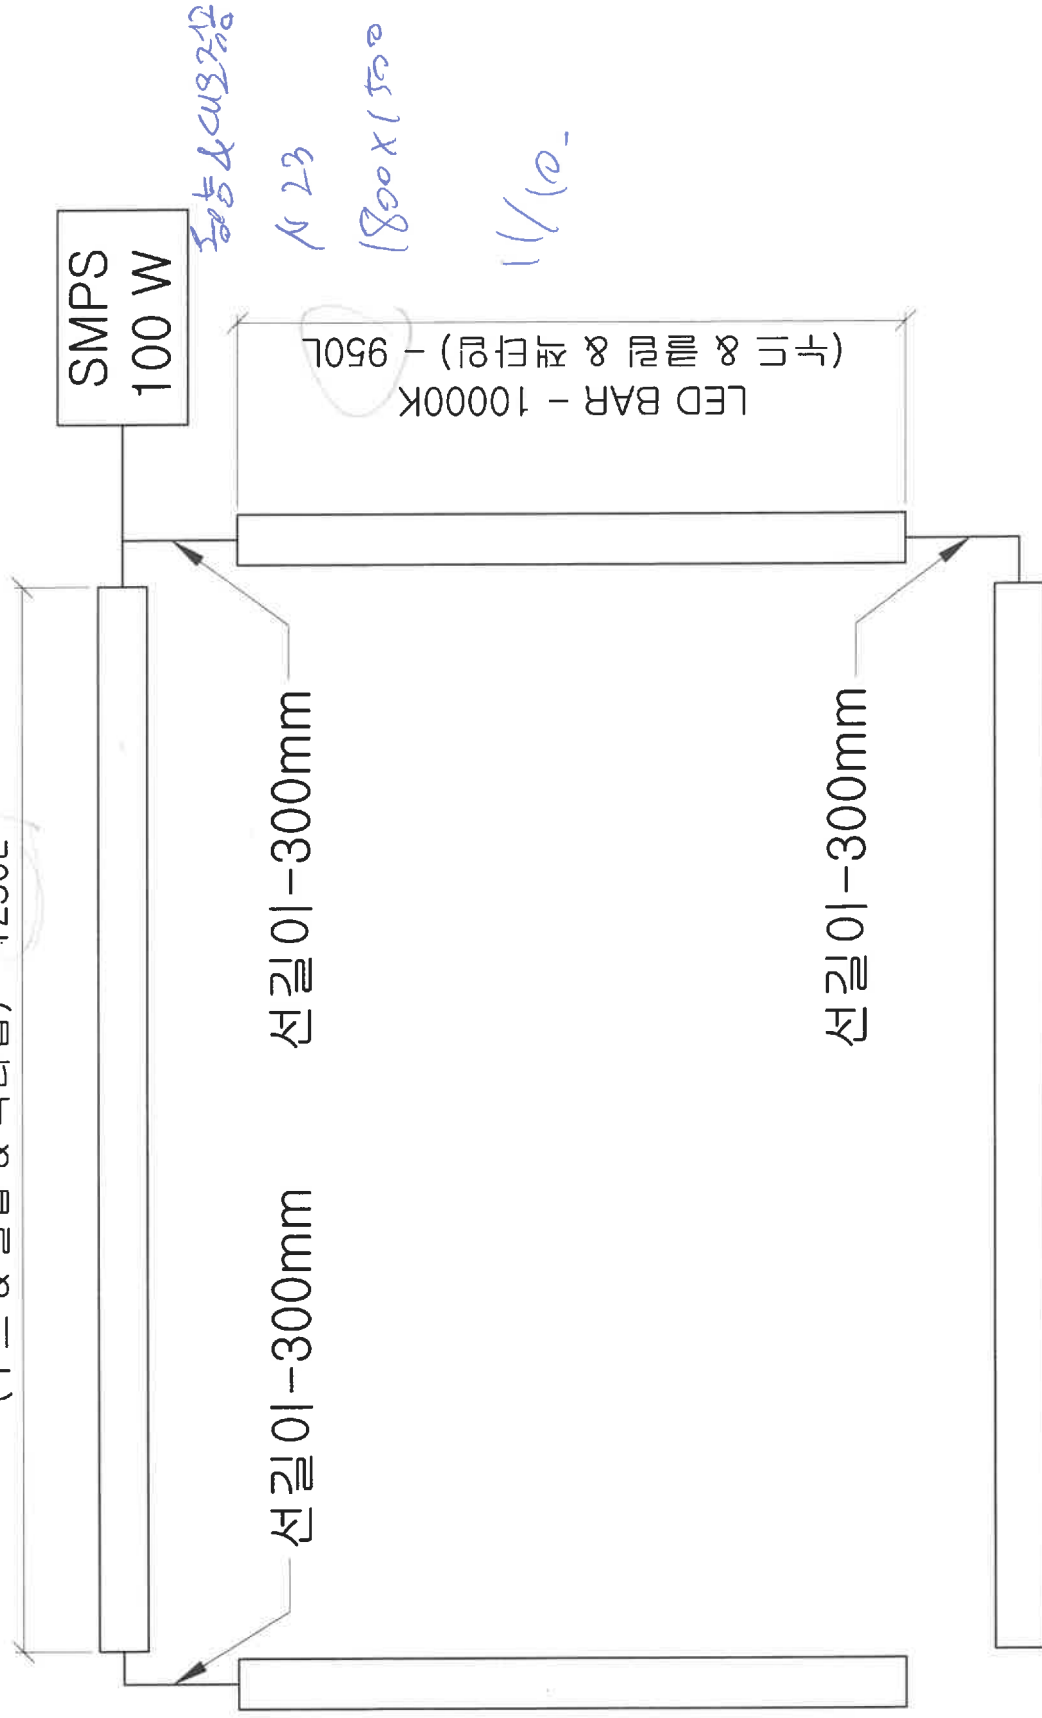

29132L
508 & 455
1423-
1800 x 1752
11/10-

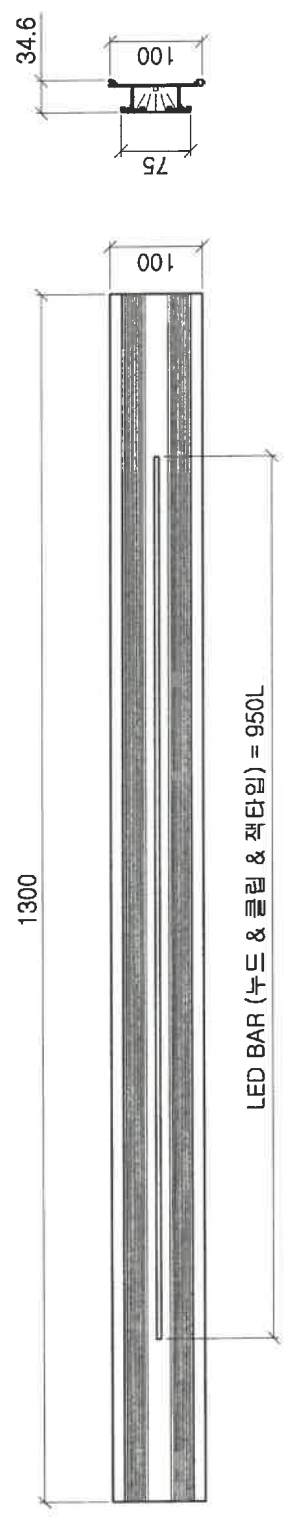

Part Name : Frame 용 AL Profile (좌, 우)
Mat.Spec : AL
Size : 100 x 34.6 x 1300mm
Quantity : 4 EA

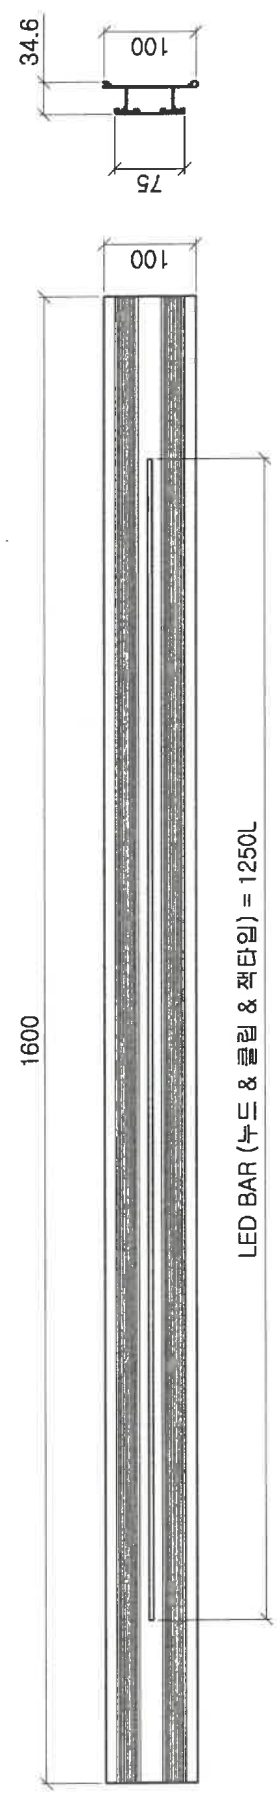

Part Name : Frame 용 AL Profile (앞, 뒤)
Mat.Spec : AL
Size : 100 x 34.6 x 1600mm
Quantity : 4 EA

x2.

NO	DATE	REVISIONS				DEN	CHK	APR	(주)미 래 기 업					APPROVED BY	SCALE	PROJECT	SHEET		
△															1 / 5.5	수정중학교 1,2호기 2층			
△															2023. 11. 03	DWG. NAME			
△																Light Case Frame			
△																DWG. NO			
△																MR-20231103-LC-06			

*.현장명 : 수청중학교 1,2호기 - 1(set)
(등기구업체 -)

2차


LED BAR 1250mm-~~2~~EA
LED BAR 950mm-~~2~~EA
SMPS (100W)-~~2~~EA

LED BAR - 10000K
(누드 & 클립 & 잭타입) - 1250L

등 & 클립

N 23 타입

12

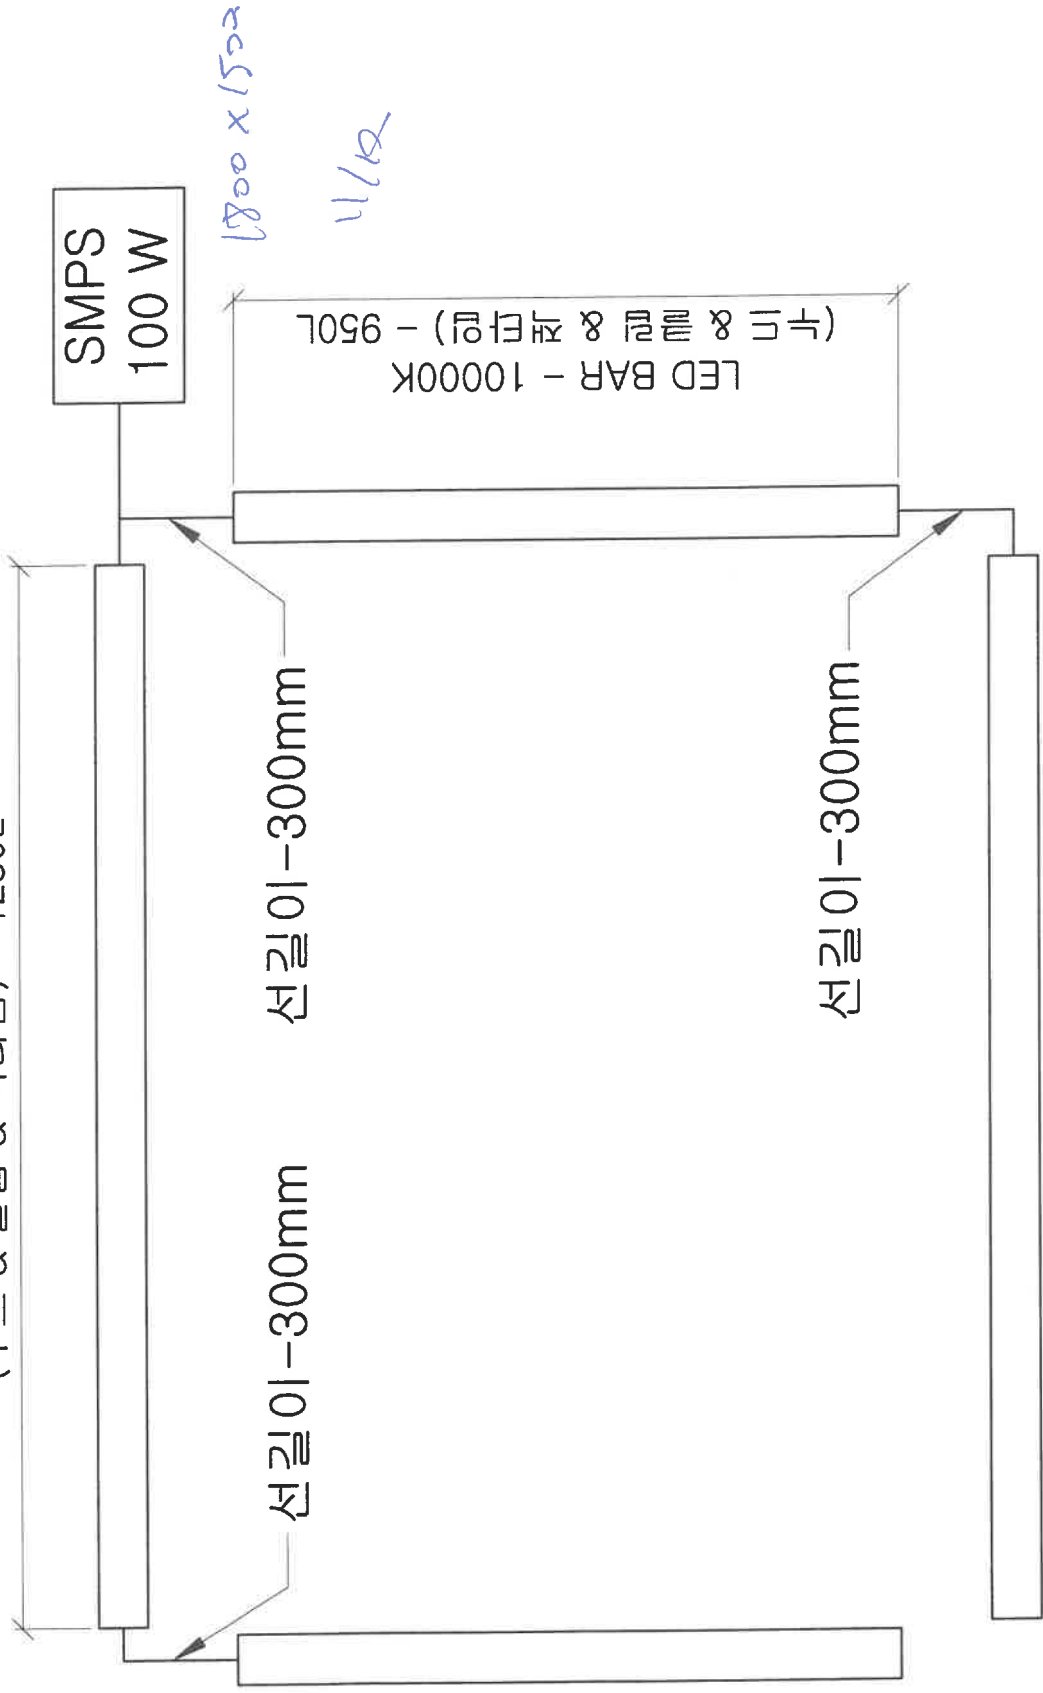


5/7/11






[illegible]

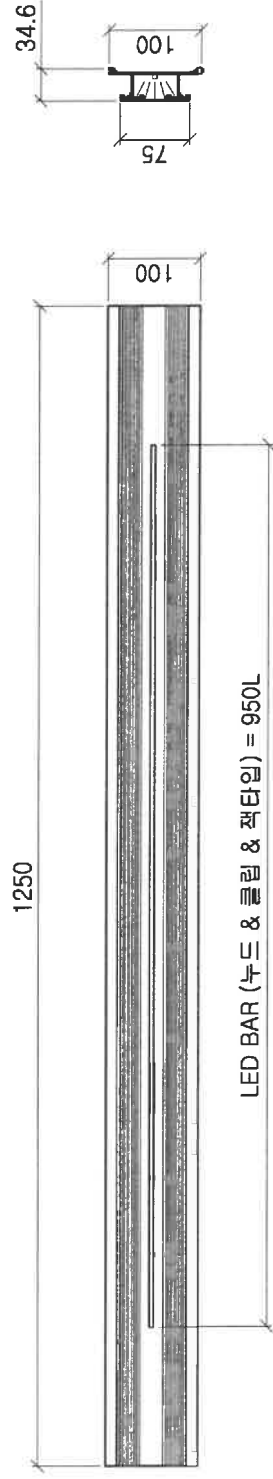



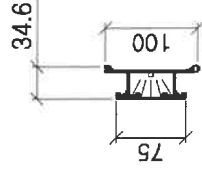

Part Name : Frame 용 AL Profile (좌, 우)
Mat.Spec : AL
Size : 100 x 34.6 x 1250mm
Quantity : 2 EA

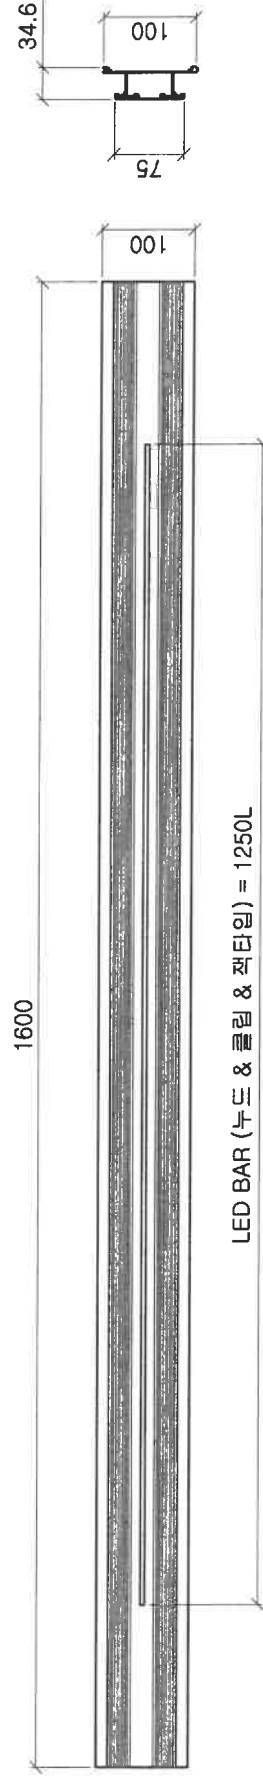



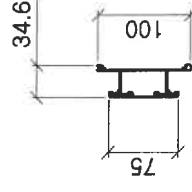

Part Name : Frame 용 AL Profile (앞, 뒤)
Mat.Spec : AL
Size : 100 x 34.6 x 1600mm
Quantity : 2 EA

[illegible]

*.현장명 : 중앙초등학교(외부계단) - 1(set)

(등기구업체-)

LED BAR 1250mm-2EA
LED BAR 950mm-2EA
SMPS (100W)-1EA

LED BAR - 10000K
(누드 & 클립 & 잭타입) - 1250L

등장 & 전기

SMPS
100 W

선길이-300mm

선길이-300mm

LED BAR - 10000K
(누드 & 클립 & 잭타입) - 950L

122
(800 x 1450)

11/10>

선길이-300mm